
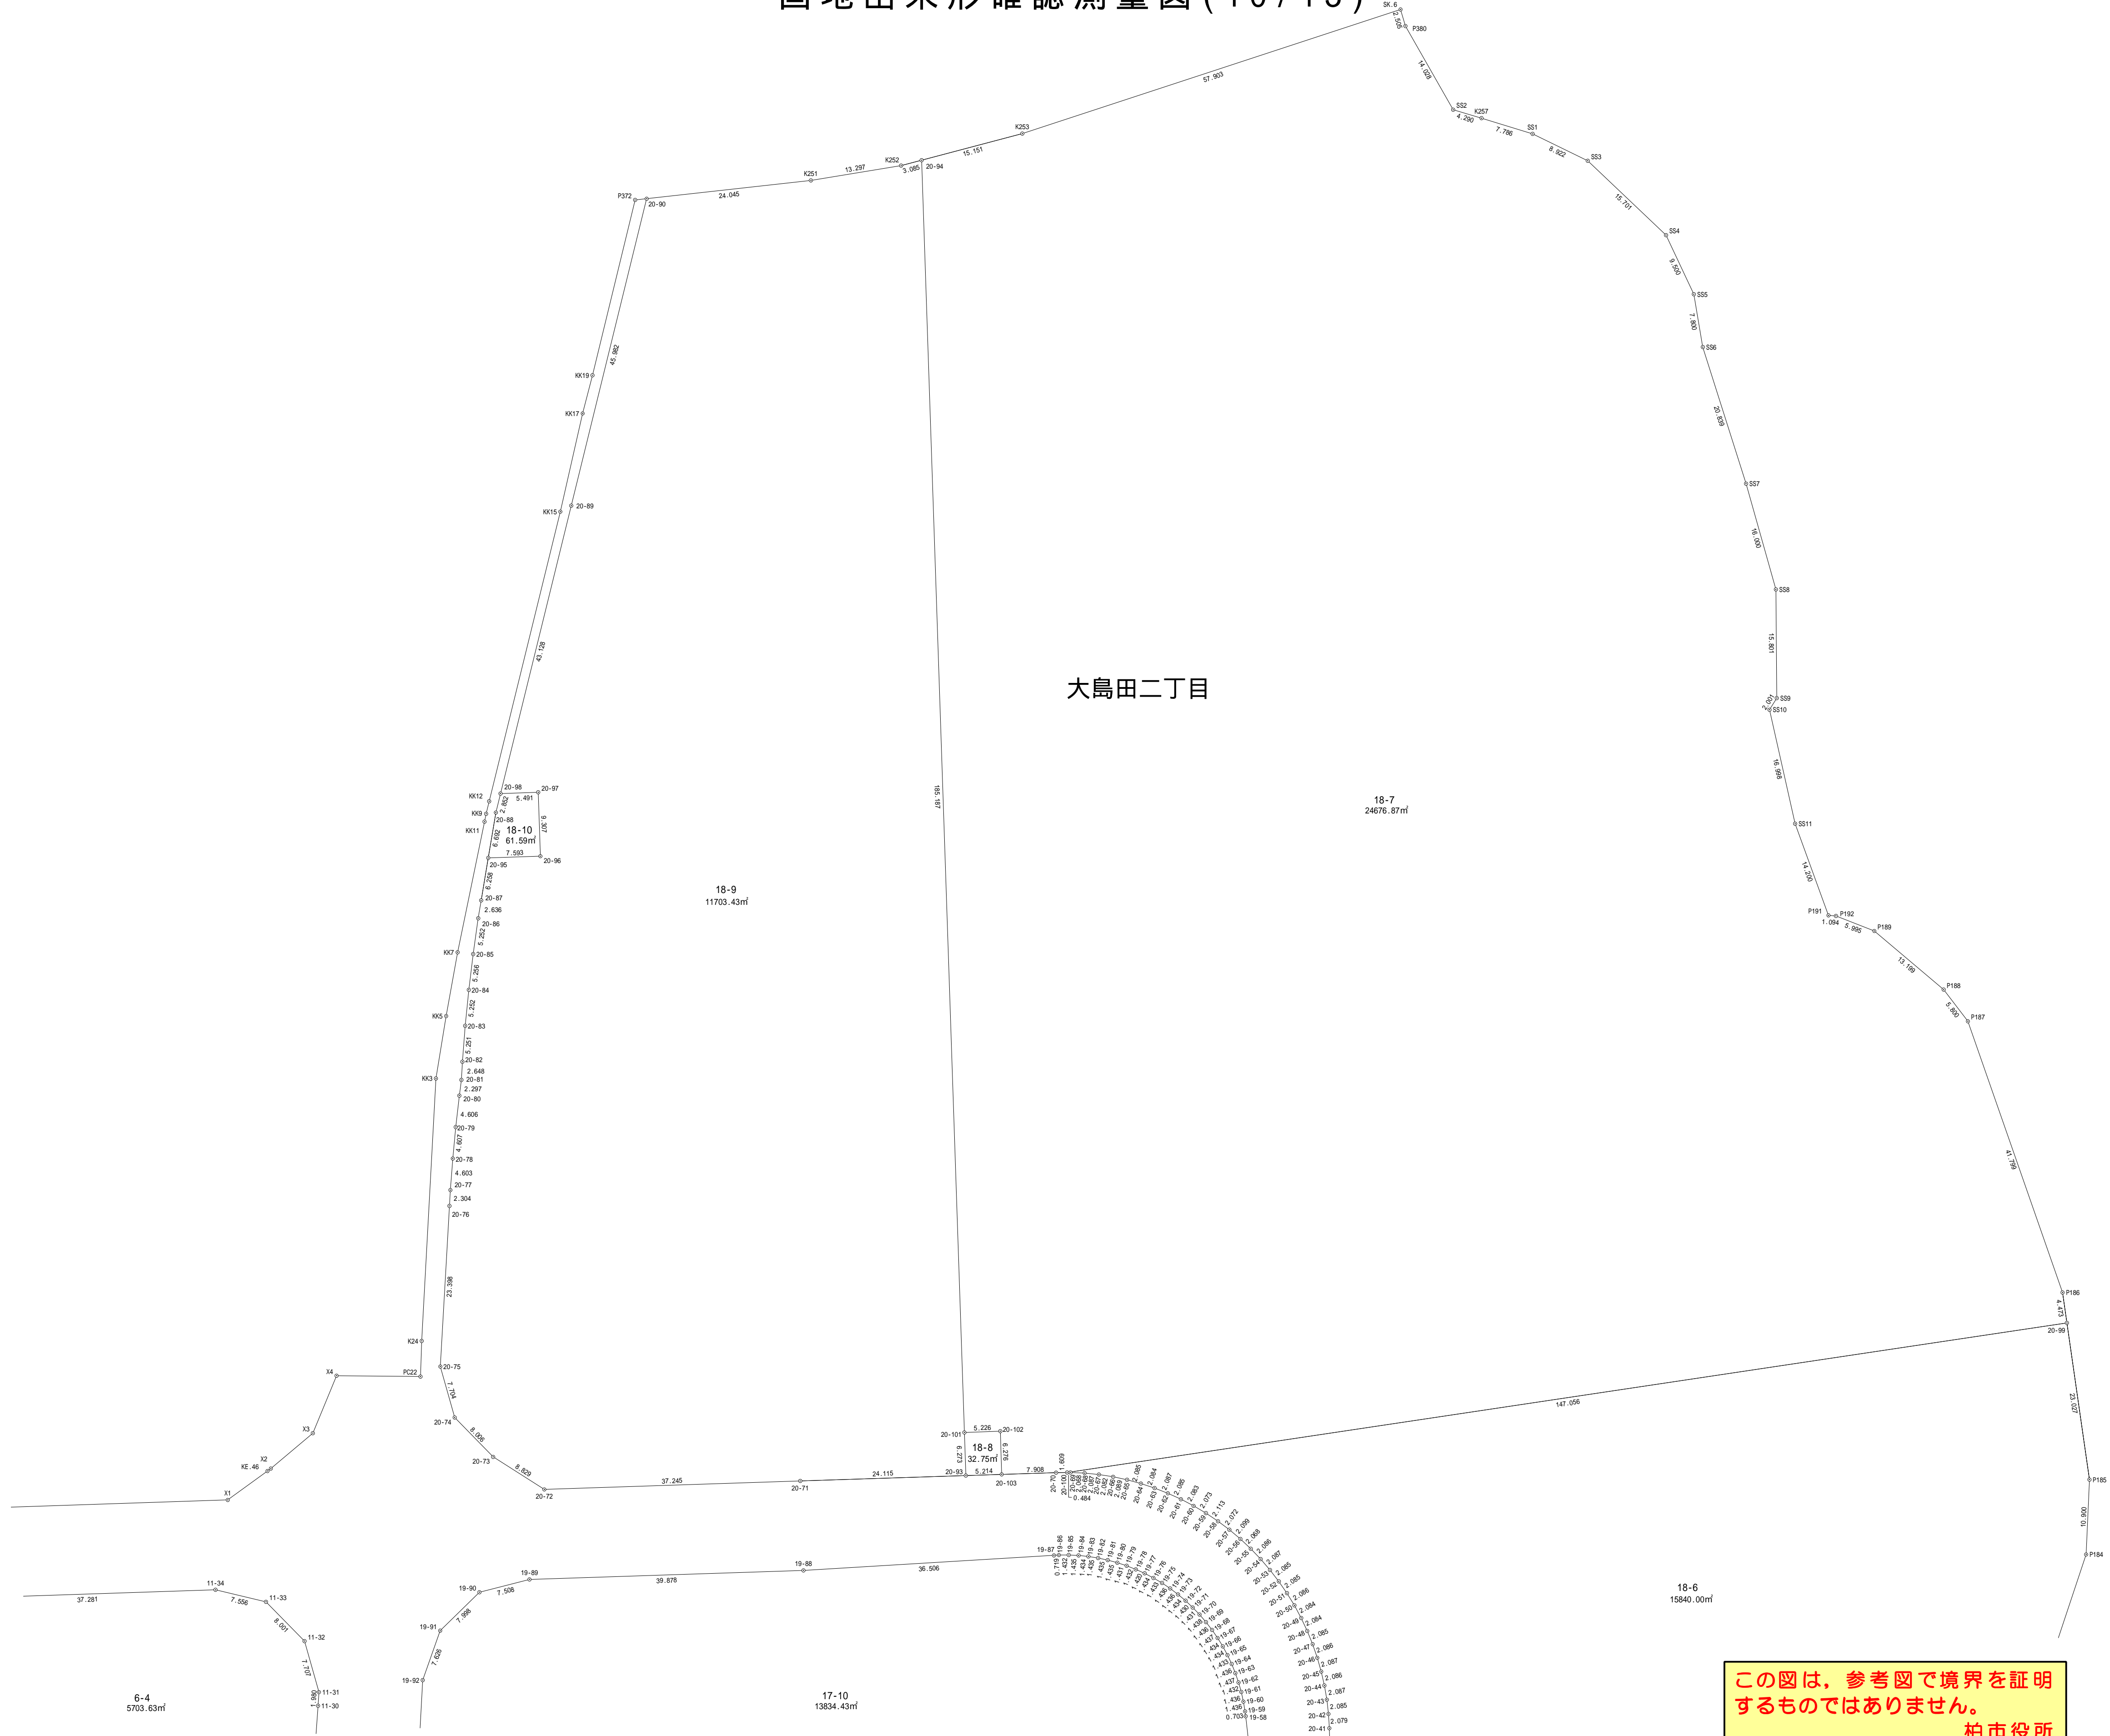


画地出来形確認測量図(10/13)

大島田二丁目

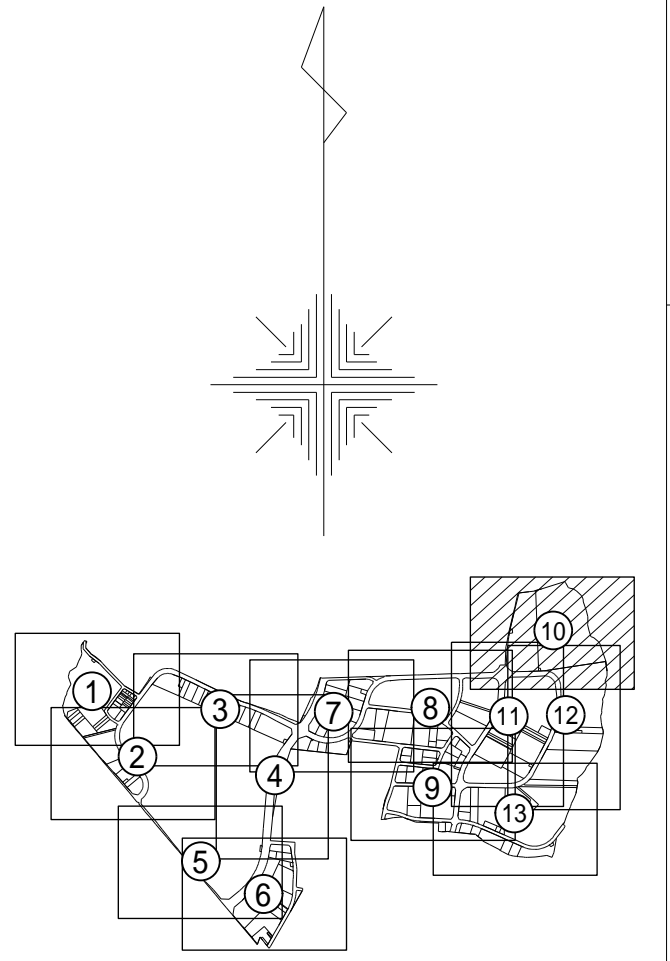

**この図は、参考図で境界を証明するものではありません。
 柏市役所**

測地系：世界測地系（測地成果2011）（第9系）

図面名	画地出来形確認測量図	
縮尺	1:500	図面番号 10/13
作成年月	平成29年 3月 修正	
作成者	株式会社 岡本設計企画	

沼南中央地区土地区画整理組合