

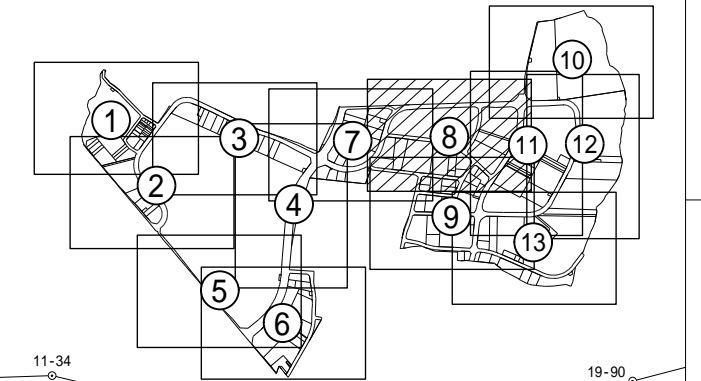


画地出来形確認測量図(8/13)

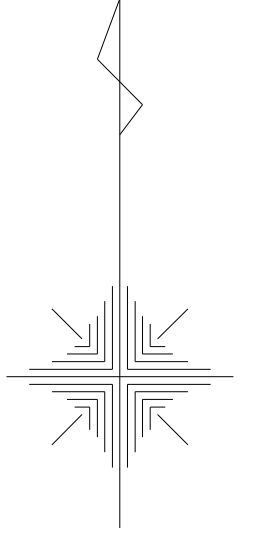

大島田二丁目

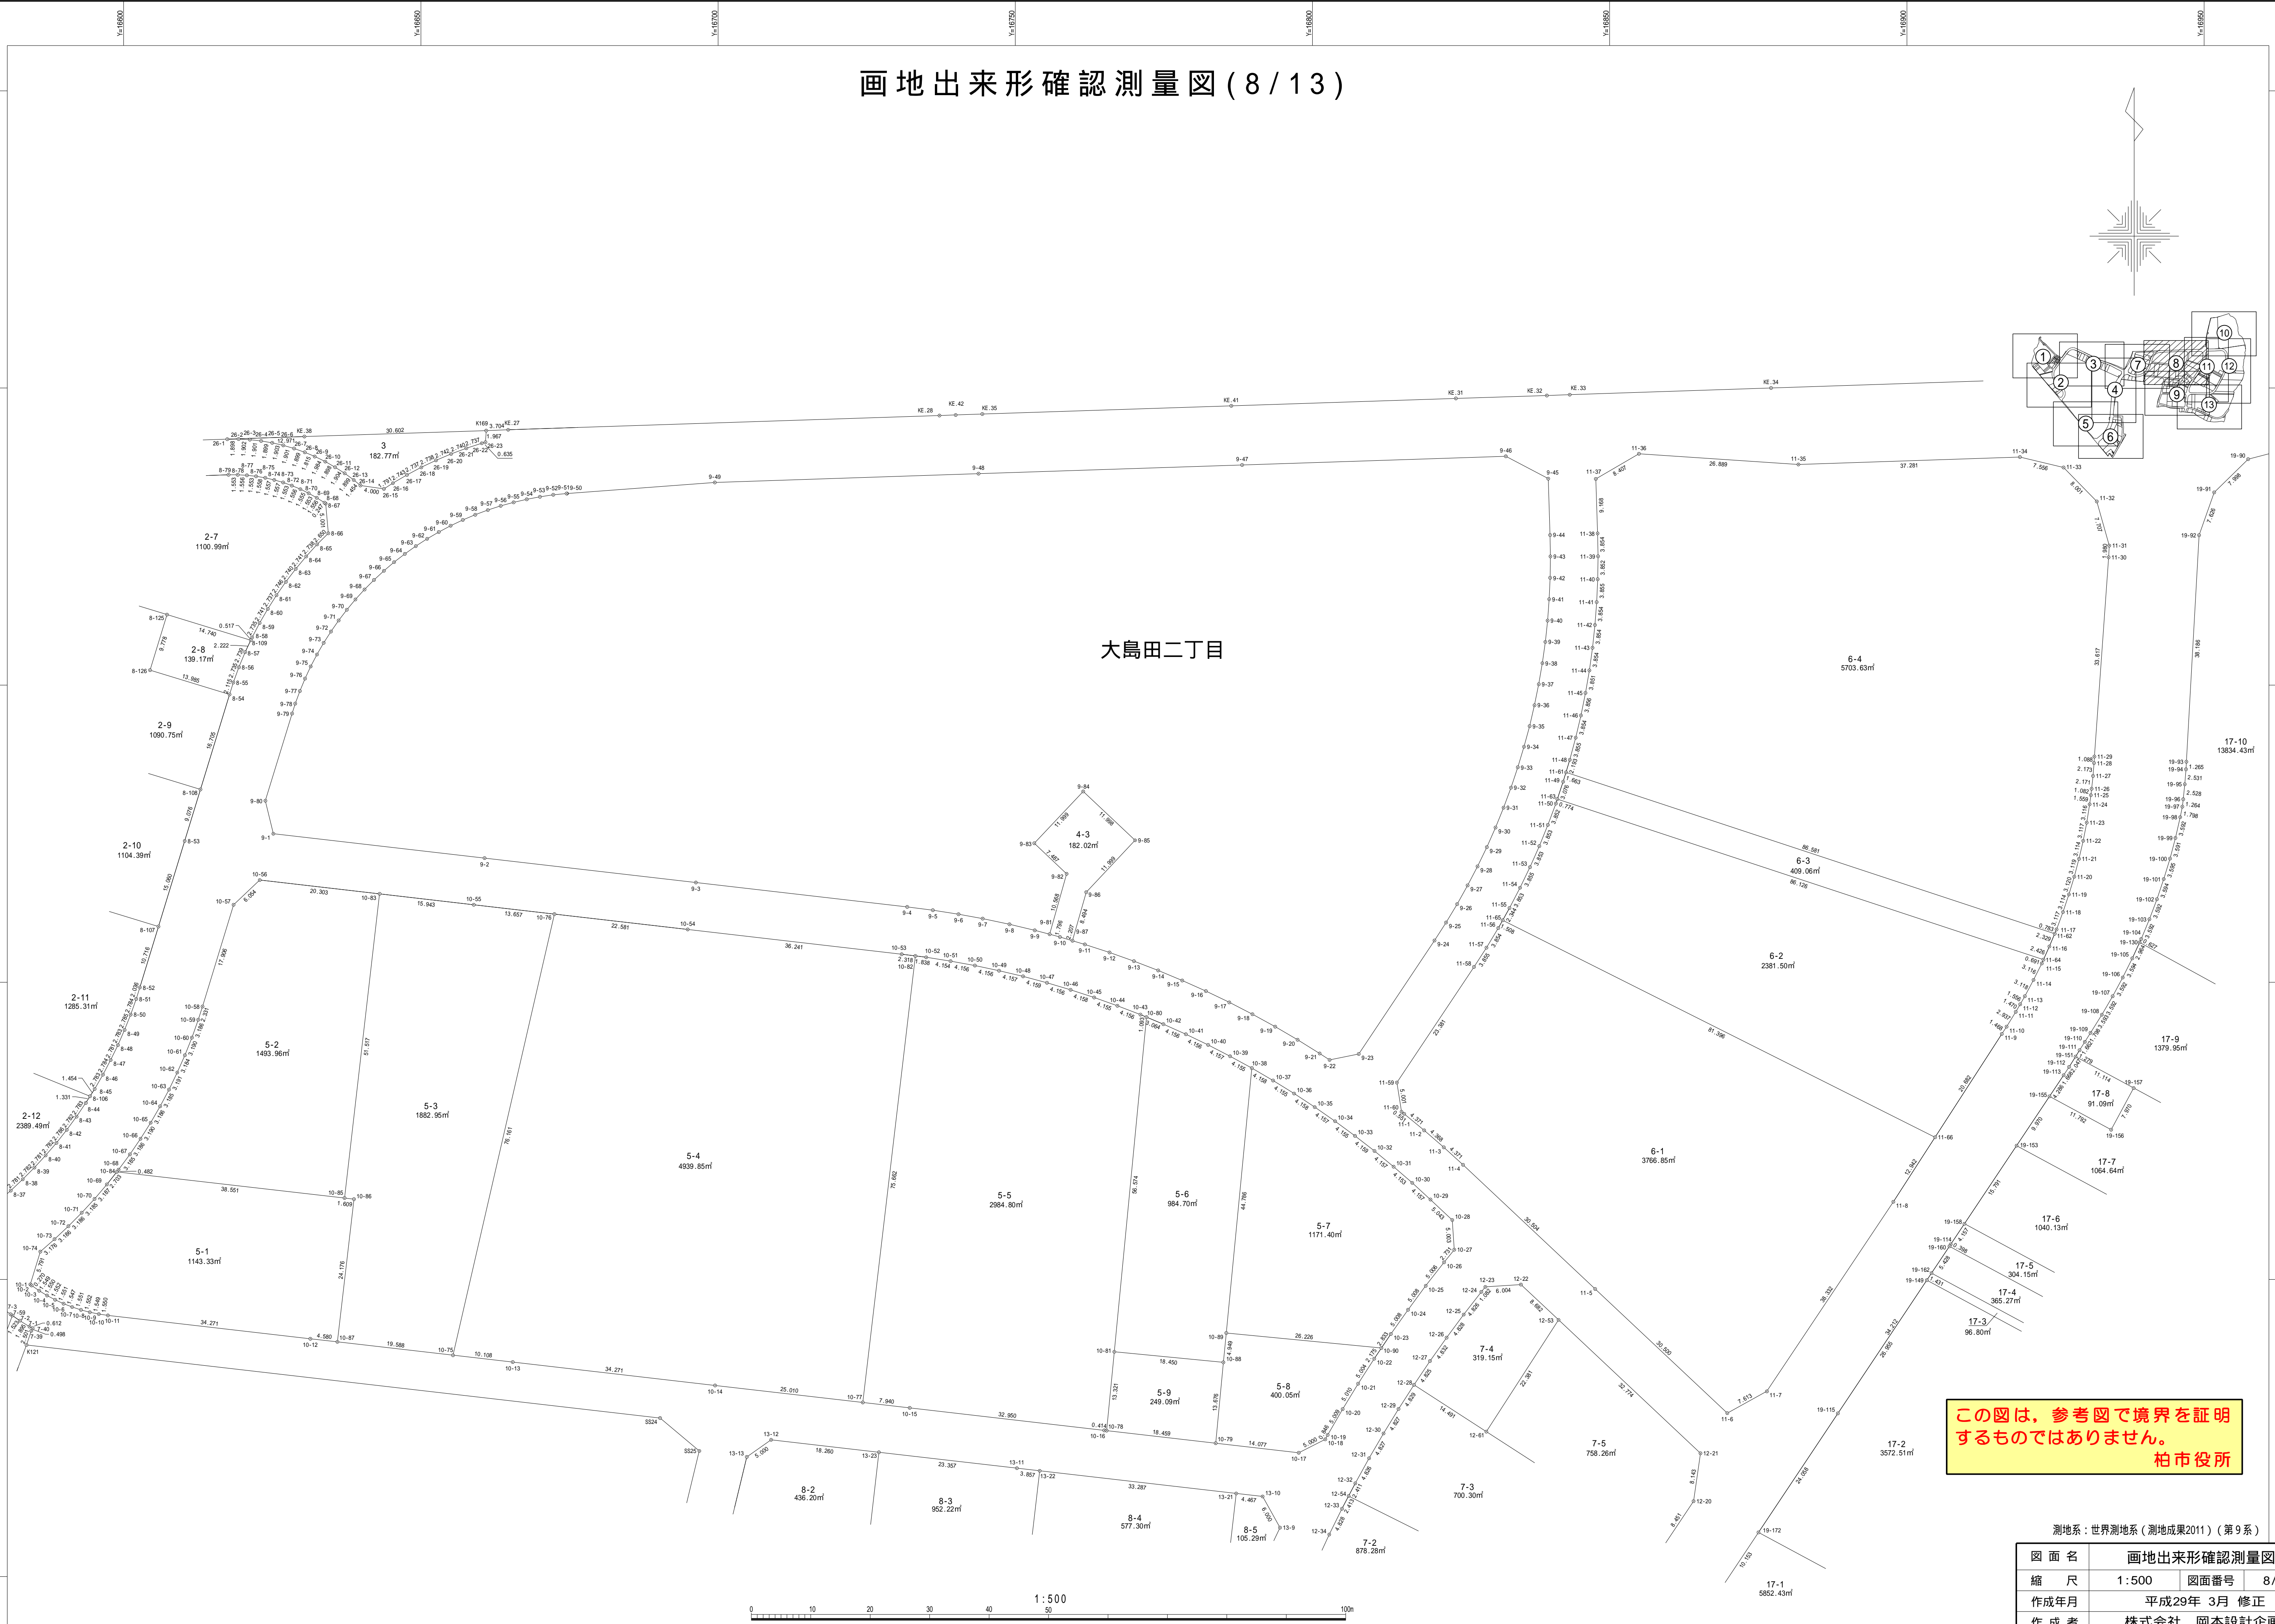

この図は、参考図で境界を証明するものではありません。
柏市役所

測地系：世界測地系（測地成果2011）（第9系）

| | |
|------|-----------------|
| 図面名 | 画地出来形確認測量図 |
| 縮尺 | 1:500 図面番号 8/13 |
| 作成年月 | 平成29年 3月 修正 |
| 作成者 | 株式会社 岡本設計企画 |

沼南中央地区土地区画整理組合