

記載例

課長	副参事	副参事	担当外	担当
※水道部使用欄				

令和〇〇年〇〇月〇〇日

柏市水道事業管理者 あて

申出者 住所 柏市柏〇丁目〇番〇号
氏名 〇〇 〇〇 印

水道施設設置工事自己施行申出書

下記により，水道施設の設置工事を自己施行（新設・撤去・布設替え）したいので，申出ます。

なお，本工事は，下記の業者により施工したく承認をお願いします。

記

1 工事場所

柏市千代田〇丁目〇番〇〇

その他例1) 柏市千代田〇丁目〇番〇〇，〇〇番〇〇

例2) 柏市柏〇番〇〇，同番〇〇

※工事場所は，水道管を埋設する地番を記載すること

2 工事目的

新規給水取り出しのため（〇〇戸）

その他例1) 開発行為に伴う新規給水取り出しのため（〇〇戸）

例2) 位置指定道路廃止に伴う配水管撤去のため

3 希望工事期間

自：令和〇〇年〇〇月〇〇日

〇〇日間

至：令和〇〇年〇〇月〇〇日

4 その他

(1) 本工事費は，全額申出者で負担します。

(2) 工事完了検査後，これを無償で柏市に譲渡し，以後の維持管理及び分岐引用については，一切の異議を申し立てしません。

5 施工業者

住 所 ○○○○○○○○○○○
商 号 ○○○○○○○○○○○
代表者 ○○○○○○○○○○○
TEL ○○○○○○○○○○○



6 主任技術者

住 所 ○○○○○○○○○○○
商 号 ○○○○○○○○○○○
氏 名 ○○ ○○



7 現場代理人 (常駐)

住 所 ○○○○○○○○○○○
氏 名 ○○ ○○
TEL (携帯電話等) ○○○○○○○○○○○




8 添付書類

- (1) 案内図
- (2) 工事設計書及び材料集計表
- (3) 工事設計図
- (4) 建設業（水道施設工事業）の許可の写し
- (5) 主任技術者の経歴又は資格等の写し及び現場代理人の身分証明書
- (6) 配水管技能者登録証（耐震：(社)日本水道協会）の写し
- (7) 工程表
- (8) 公図
- (9) 道路査定図
- (10) 道路位置指定申請図及び承認通知書の写し
- (11) 土地使用承諾書
- (12) 道路復旧承諾書の写し
- (13) 登記簿謄本
- (14) 道路掘削・占用の打合せ書
- (15) 道路占用及び掘削工事施工許可申請書
- (16) 消火栓設置協議書
- (17) 開発行為許可通知書の写し
- (18) 協定書及び同意書
- (19) 土地利用計画図
- (20) 給水計画図
- (21) 道路計画図（道路縦断図）

※開発行為の場合のみ

※資料-3「チェックシート」で確認し作成すること。申出時にはチェックシートも提出すること。

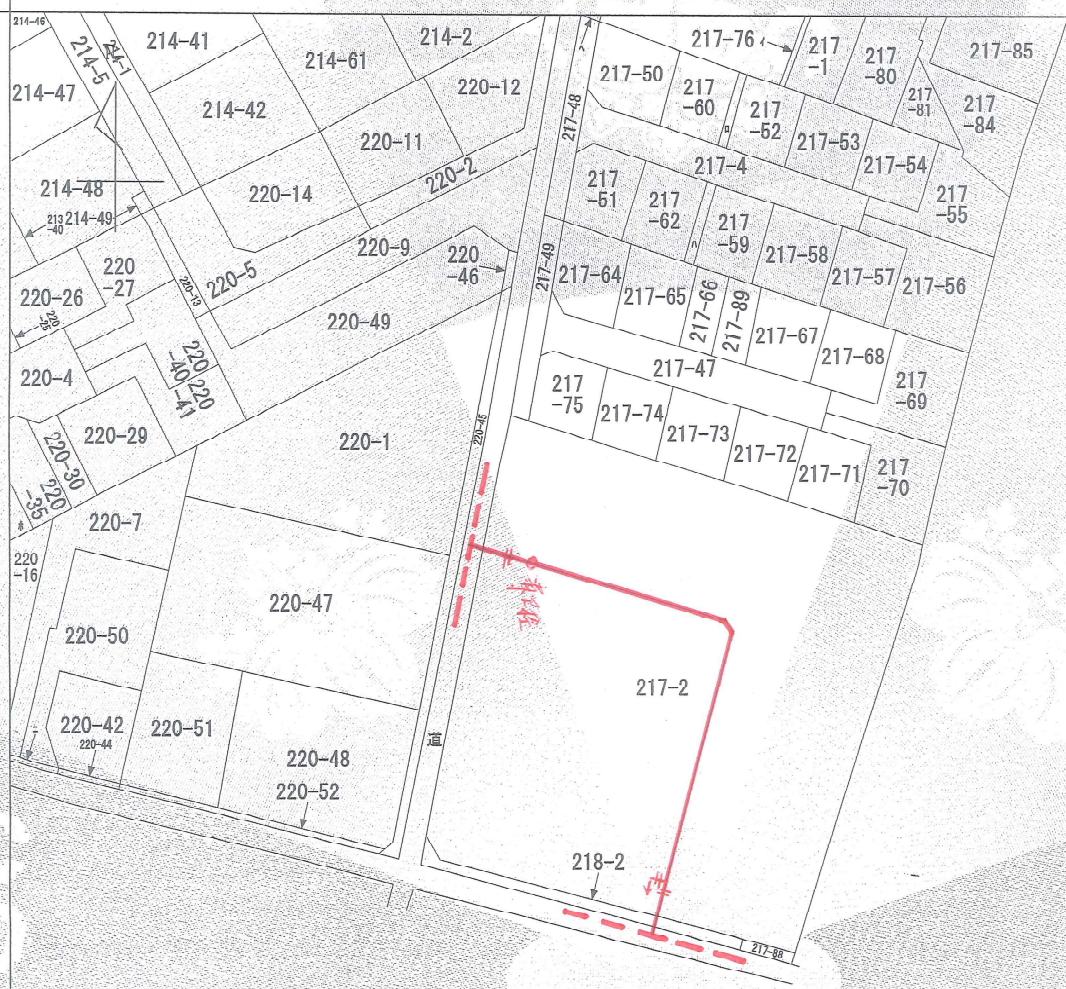

【例】

- ◆公図に水道管の布設位置を明記（赤書き）してください。
- ◆工事場所は「柏市豊四季字八幡山217番2, 218番2」となります。
- ◆発行後3ヶ月以内の公図を使用してください。

(注) 地図に準ずる図面は、土地の区画を明確にした不動産登記法所定の地図が備え付けられるまでの間、これに代わるものとして備え付けられている図面で、土地の位置及び形状の概略を記載した図面です。



請求部分	所在	柏市豊四季字八幡山		地番	217番2	
出方寸縮	1/600	精度区分		座標系番号又は記号	分類	地図に準ずる図面
作成年月日		備付年月日(原図)	昭和50年11月25日		補記事項	
					種類	旧土地台帳附属地図

これは地図に準ずる図面に記録されている内容を証明した書面である。

平成23年10月24日
千葉地方務局柏支局
登記官

申請番号：3-7
(1/1)

山崎孝弘

