


# 柏市あけぼの山農業公園（排水施設）竣工図

平成六年三月実測

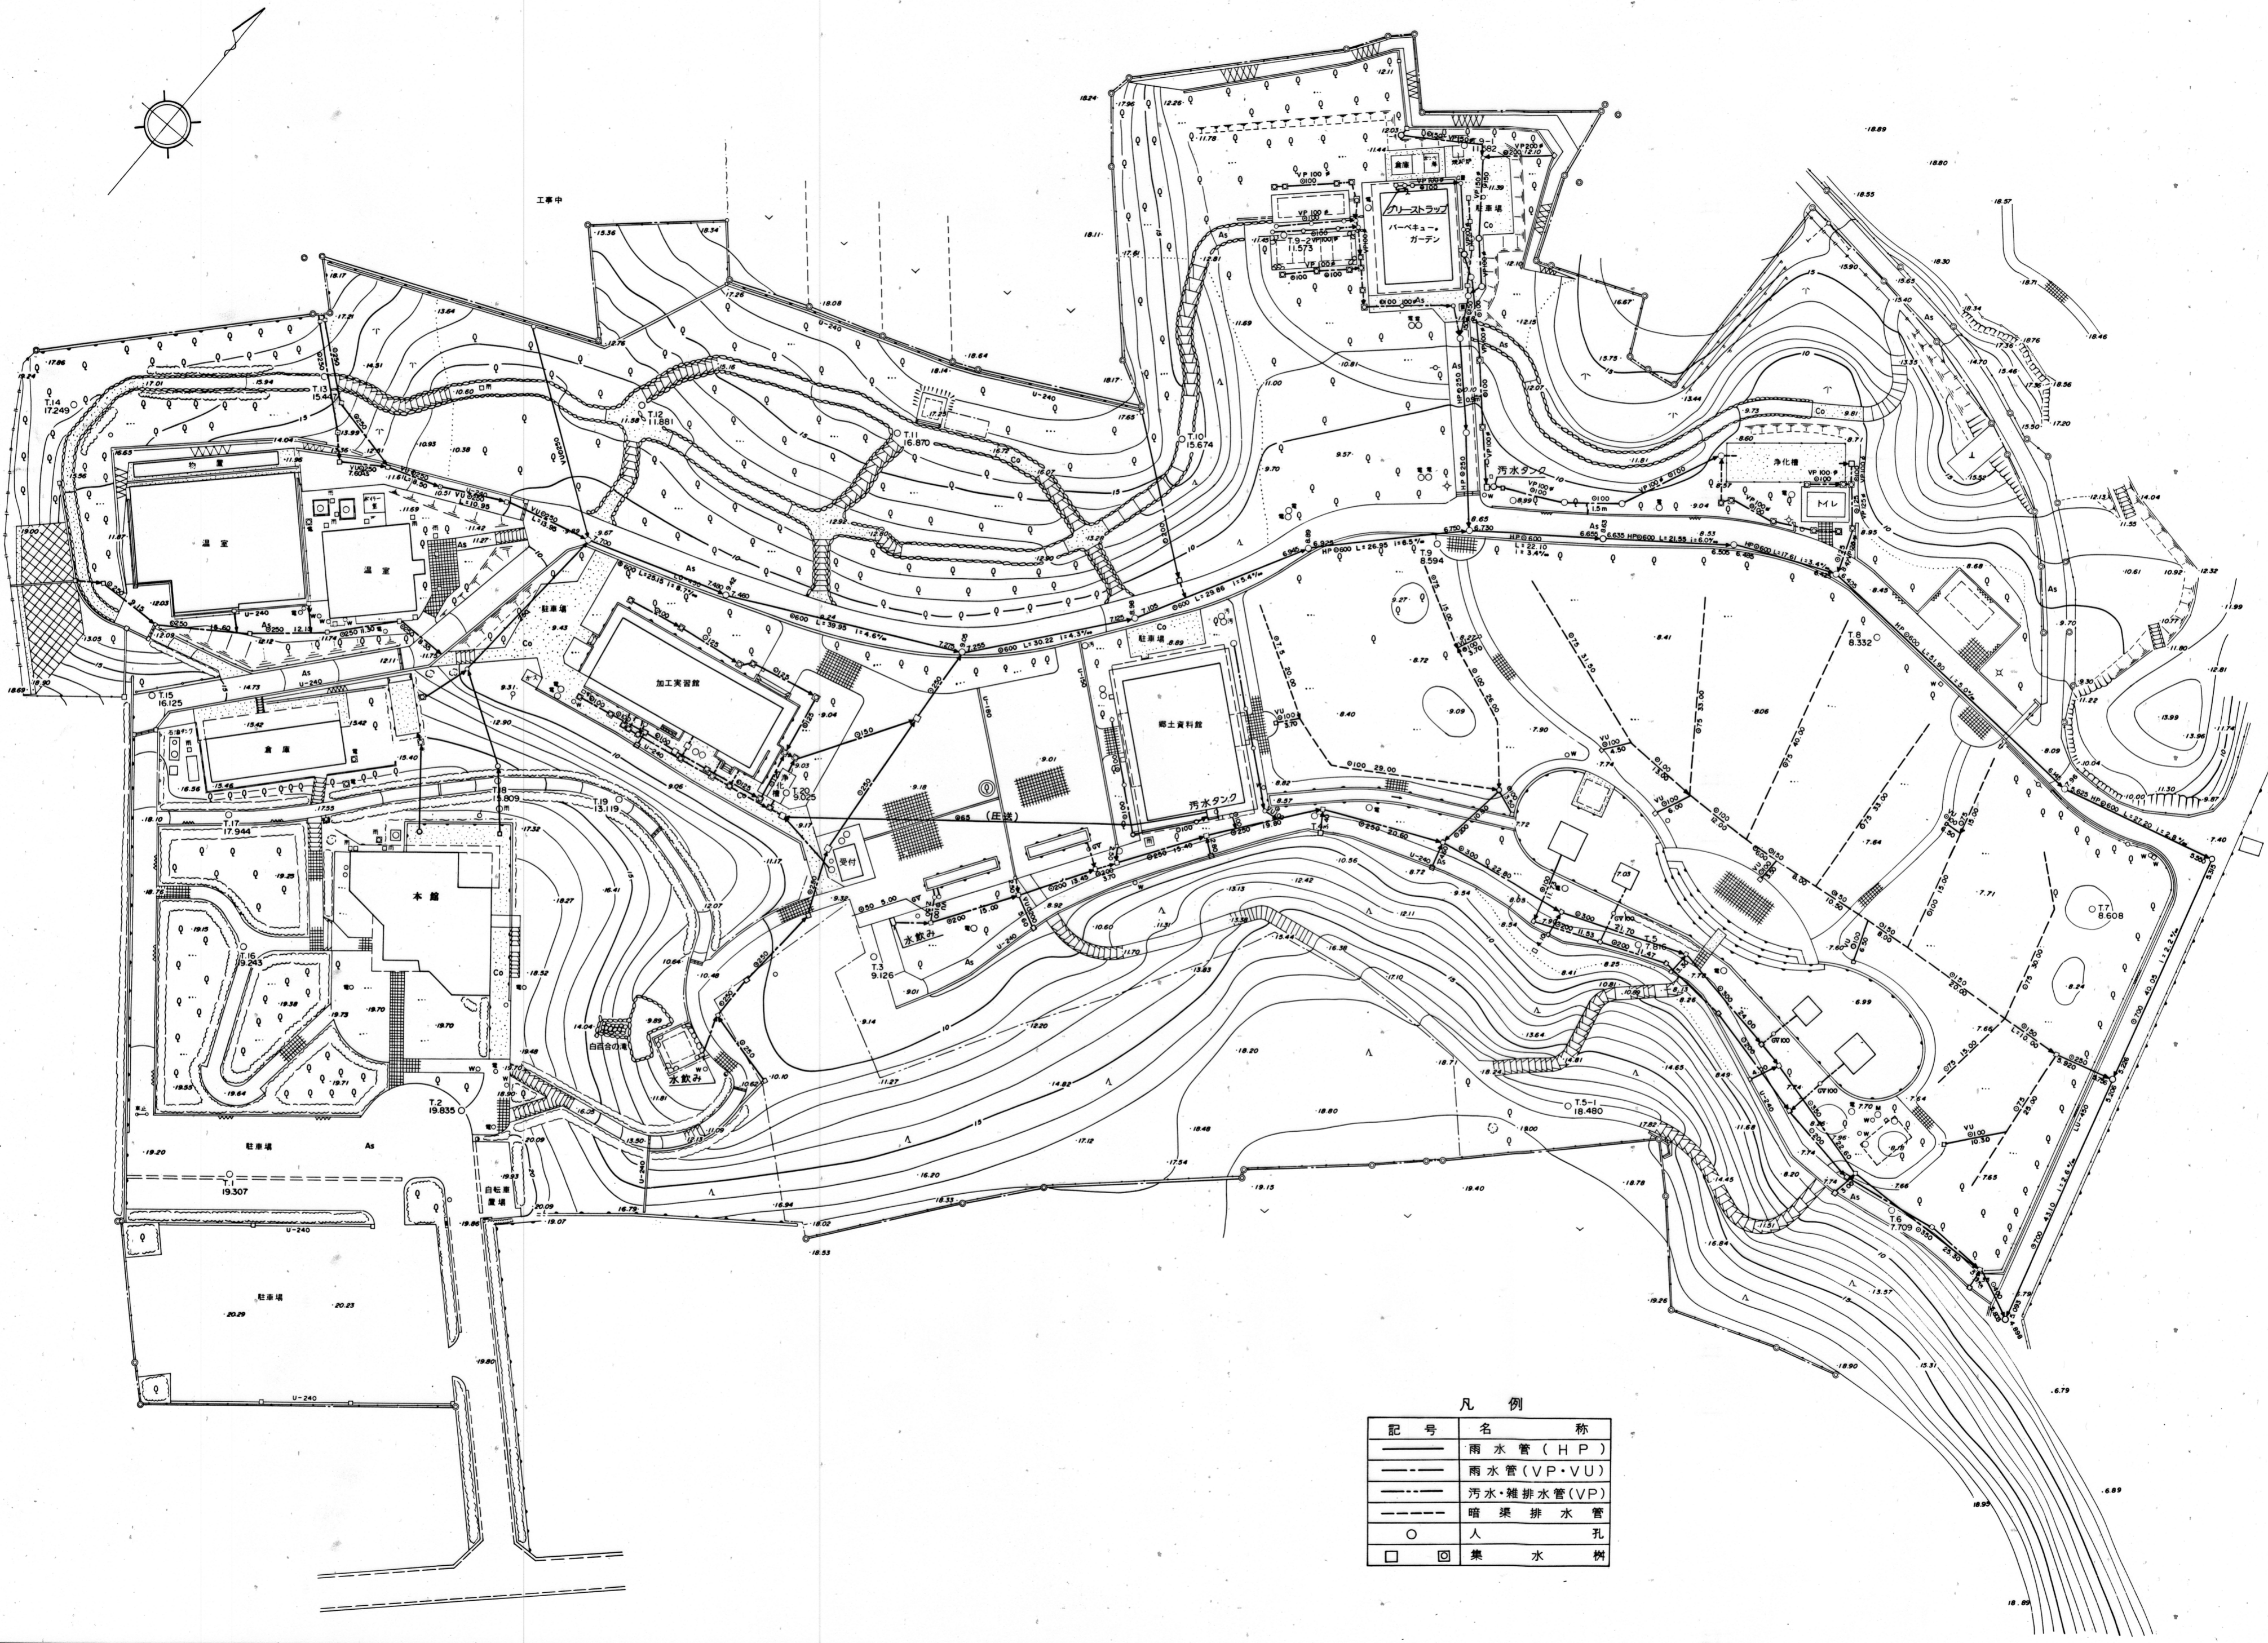

凡例

記号	名称
——	雨水管 (HP)
——	雨水管 (VP・VU)
——	汚水・雑排水管 (VP)
——	暗渠排水管
○	人孔
□	集水樹

作業機関  
株式会社オオバ