

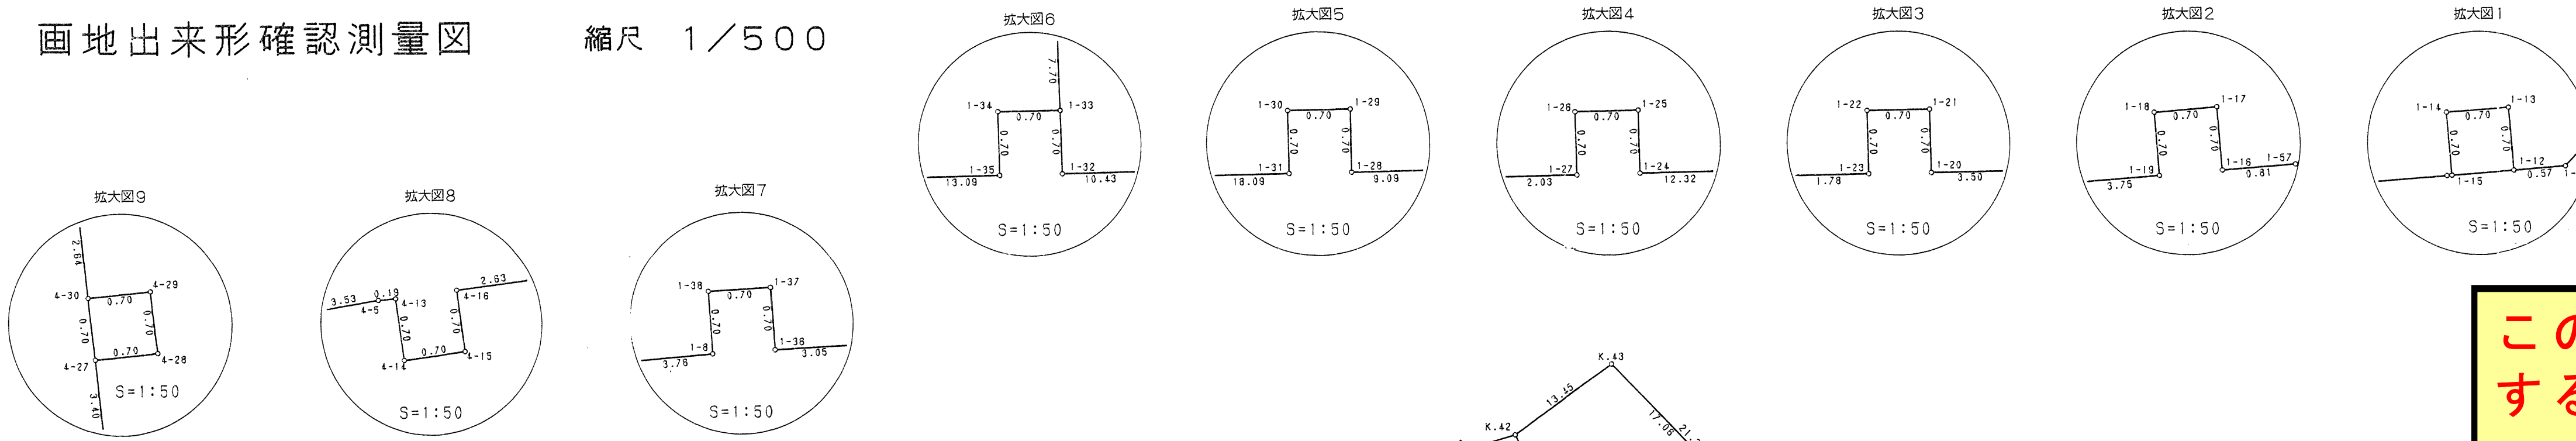
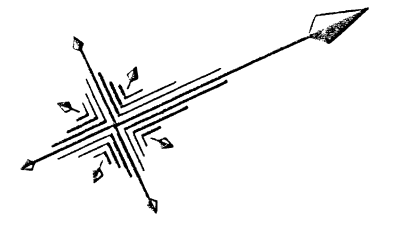
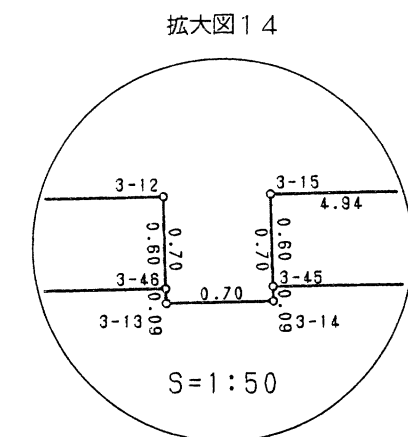
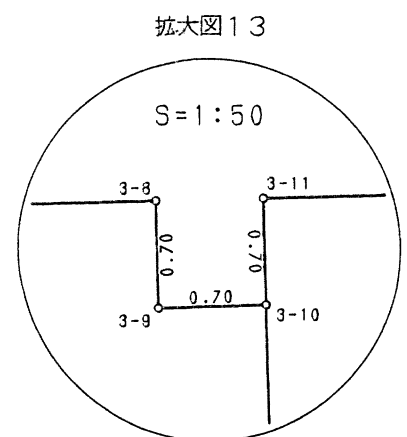
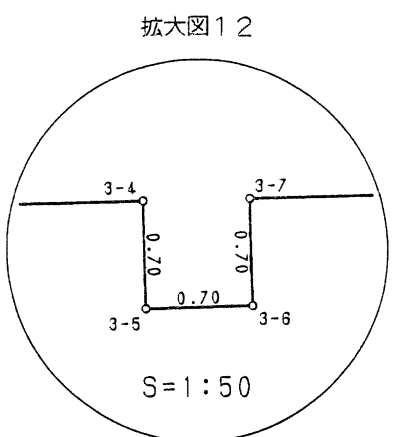
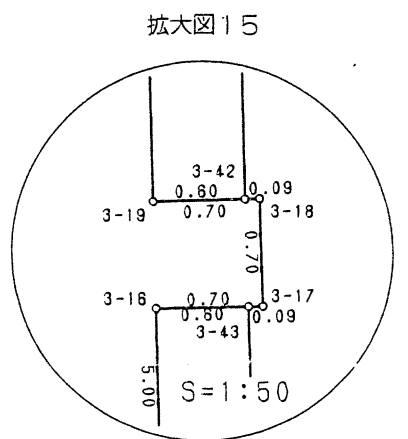
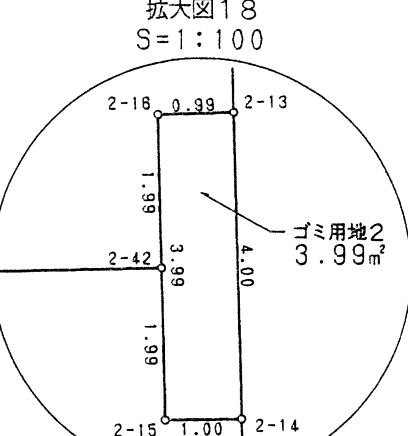
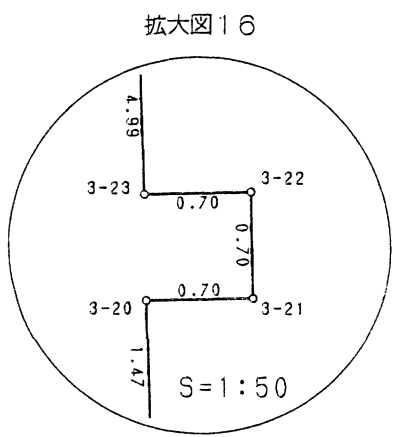
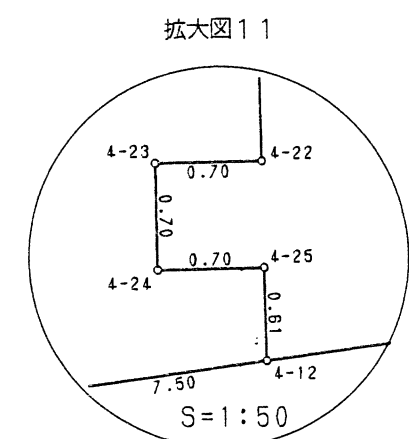
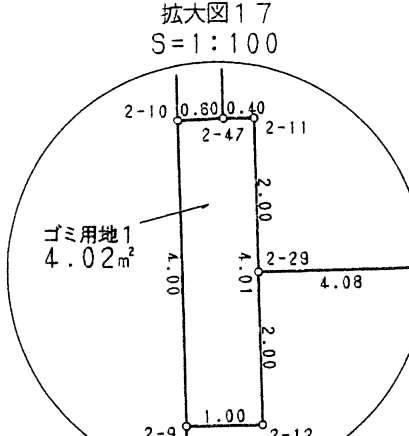
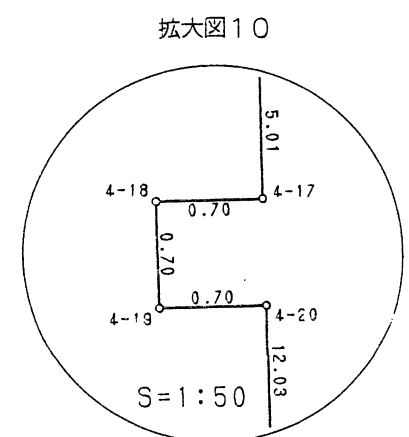
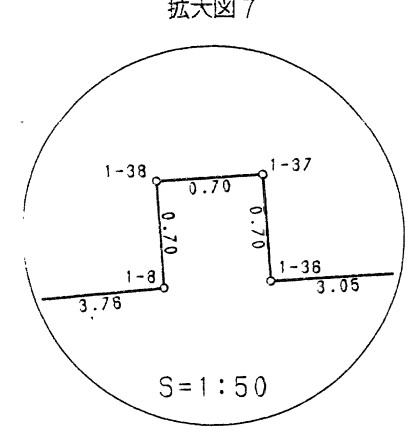


柏市花野井農住組合 土地区画整理事業

画地出来形確認測量図 縮尺 1/500

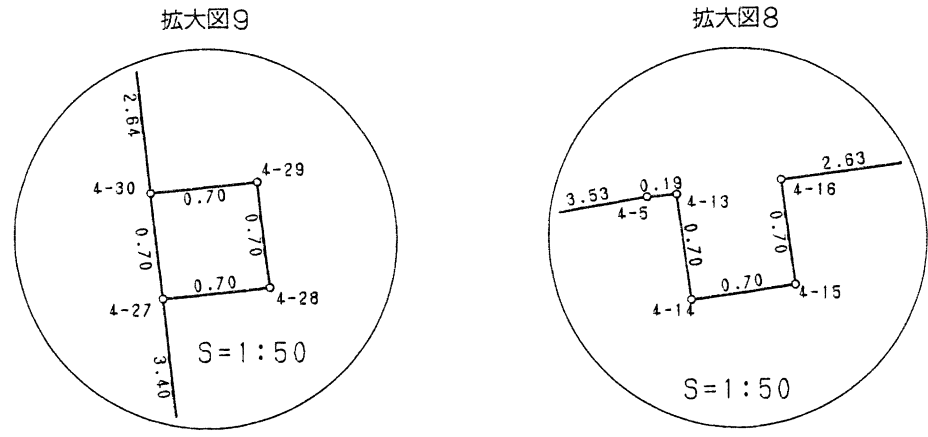

この図は、参考図で境界を証明するものではありません。  
柏市役所

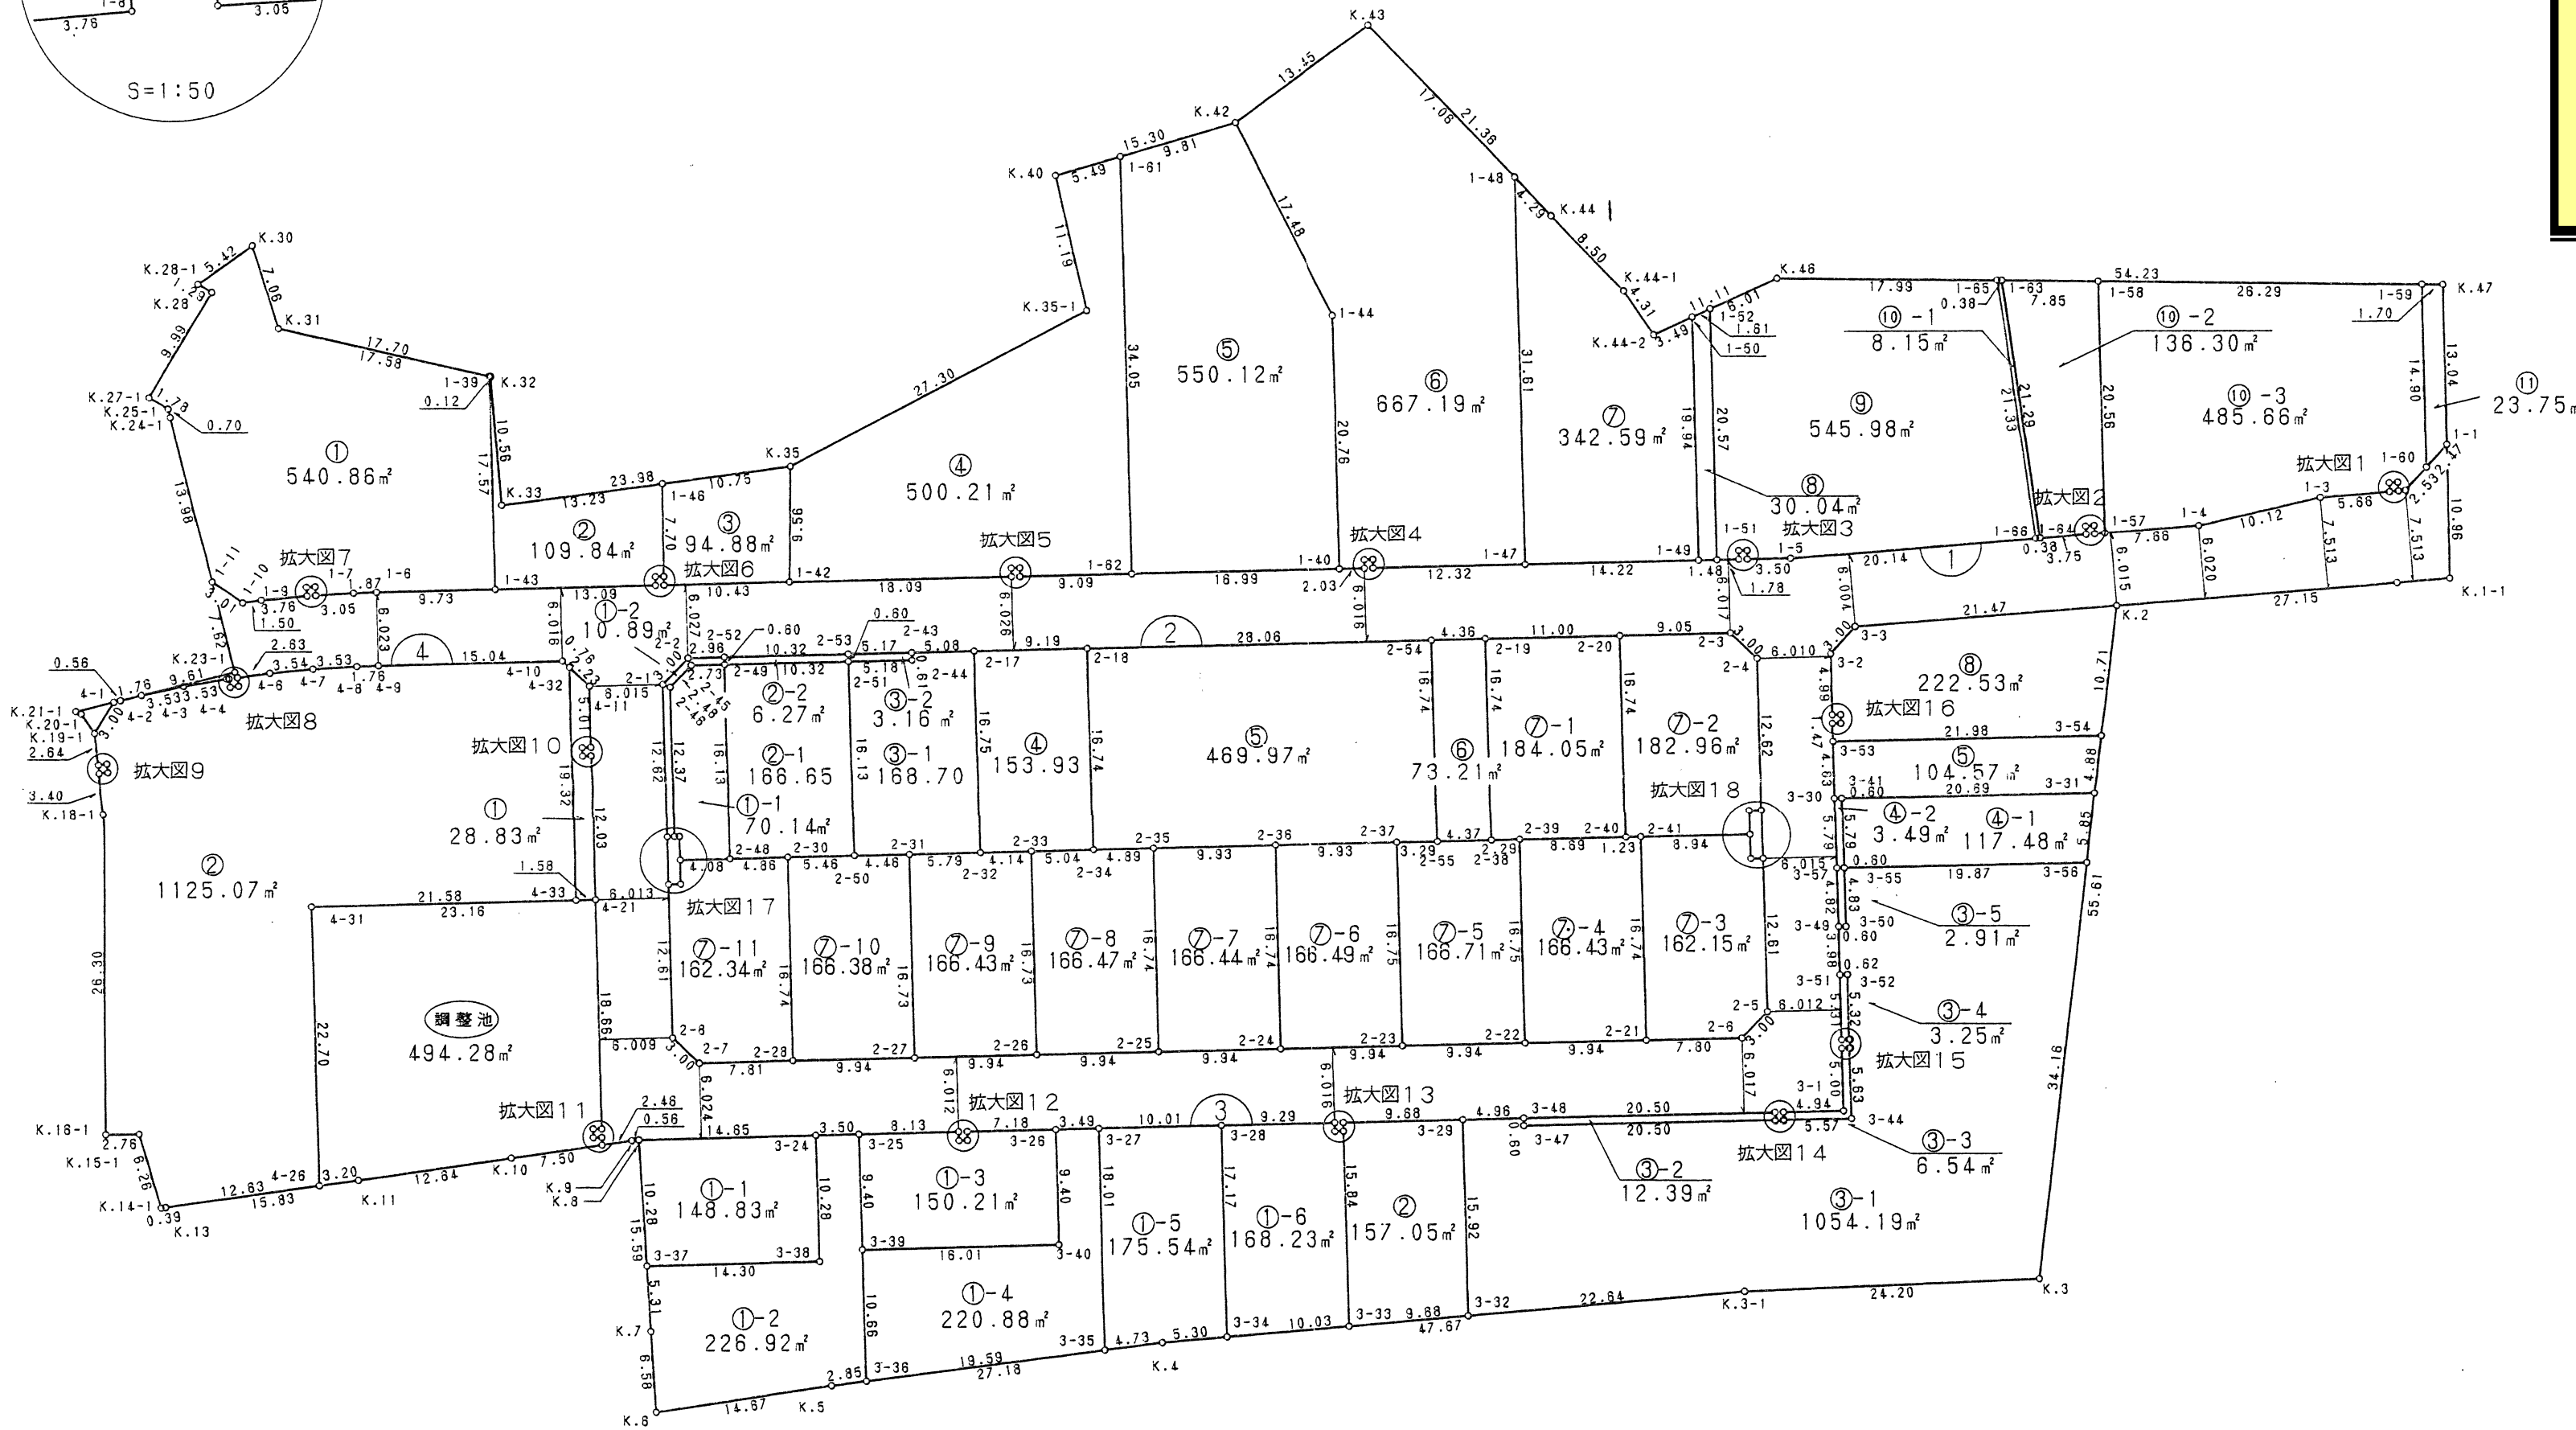

この図は、参考図で境界を証明するものではありません。  
柏市役所

この図は、参考図で境界を証明するものではありません。  
柏市役所

花野井農住組合 出来高確認