


この図は、参考図で境界を証明するものではありません。
 柏市役所

柏市花野井第三土地区画整理事業
 画地出来形確認測量図

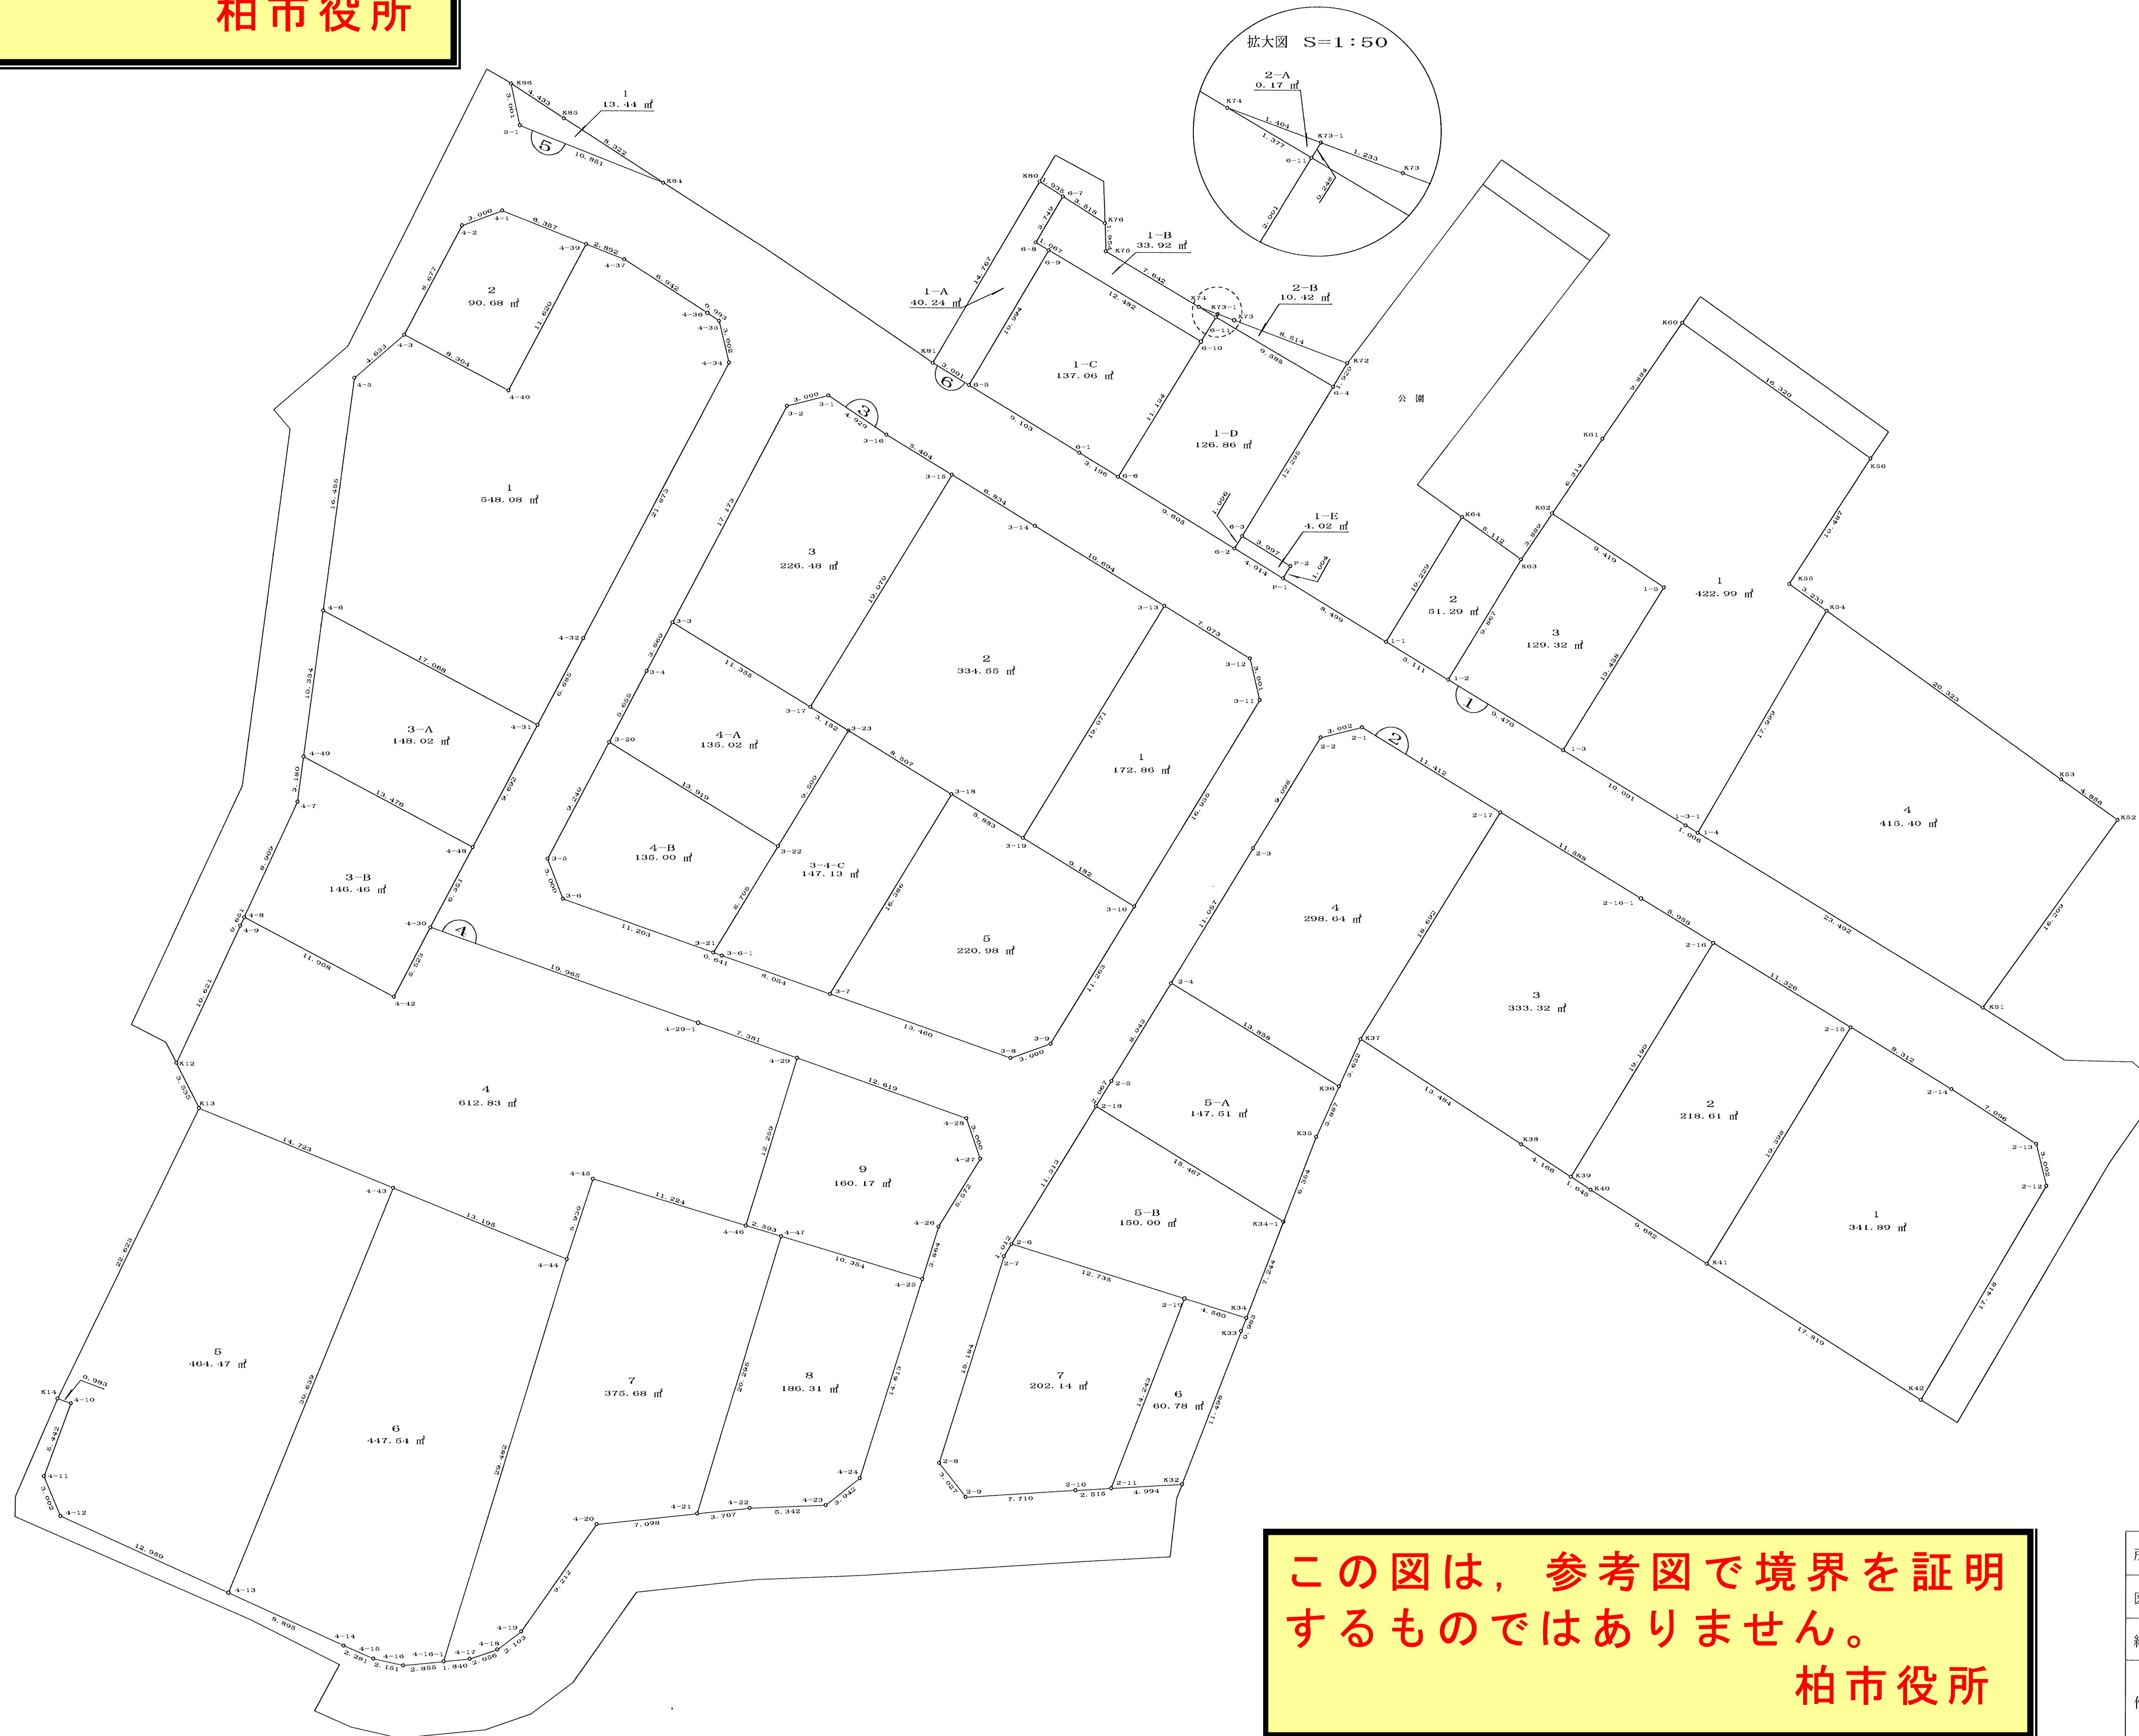

この図は、参考図で境界を証明するものではありません。
 柏市役所

所在	柏市花野井		
図面名称	画地出来形確認測量図		
縮尺	S=1:250		
作製機関	株式会社 岡本設計企画 千葉県柏市柏5丁目8番15号 TEL:04-7163-2258		
作製者	岡本 清		