



柏都市計画事業
高柳駅西側特定土地区画整理事業
街区・画地出来形確認測量原図

S = 1 : 5 0 0

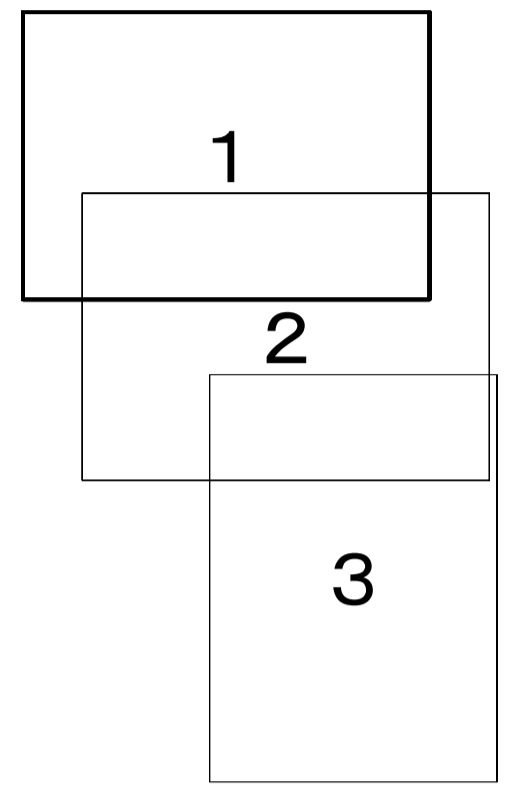

**この図は、参考図で境界を証明するものではありません。
柏市役所**

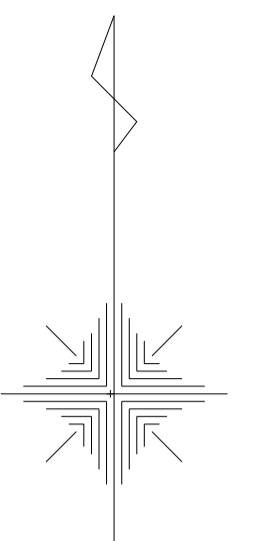

「この測量成果は、国土地理院長の助言を受けて得たものである。
(助言番号) 平26関公第245号」