平成十年　月作製

株式会社　岡本設計企画

柏市松ヶ崎第一土地区画整理事業

画地出来形確認測量図　五百分之一

この図は，参考図で境界を証明するものではありません。
柏市役所

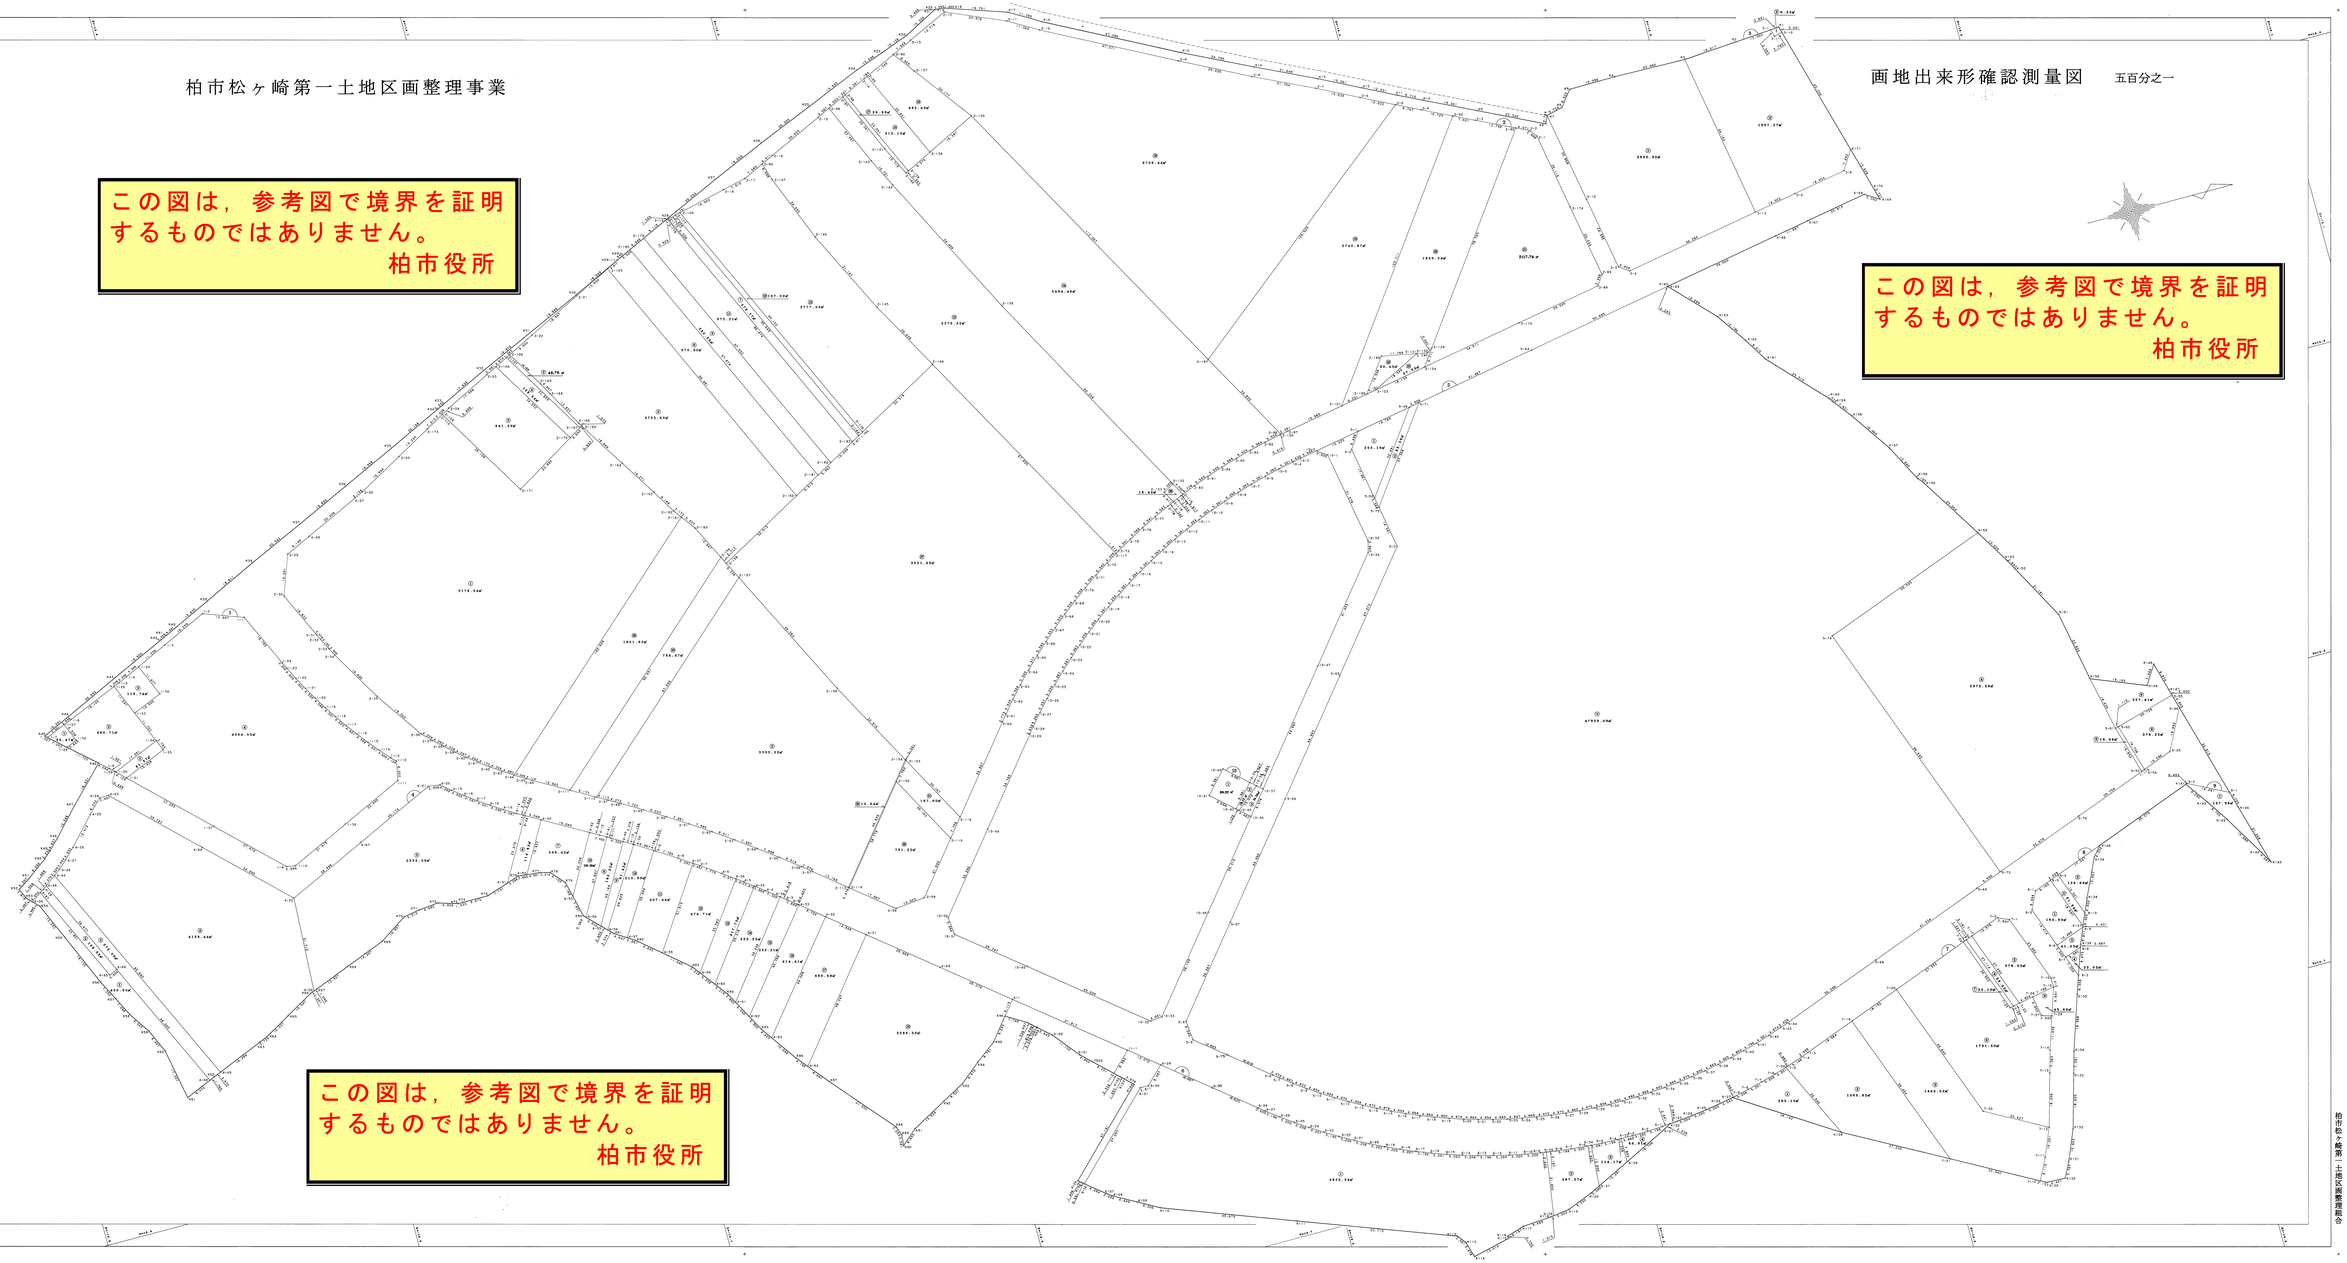

この図は，参考図で境界を証明するものではありません。
柏市役所

この図は，参考図で境界を証明するものではありません。
柏市役所

柏市松ヶ崎第一土地区画整理組合